

# Lageplan



1 7



2




3 4




5



6 7

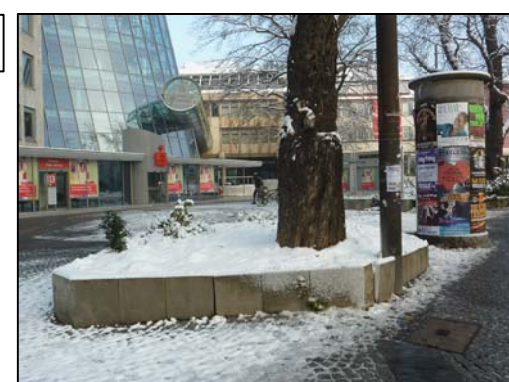

# Detail Baumbete

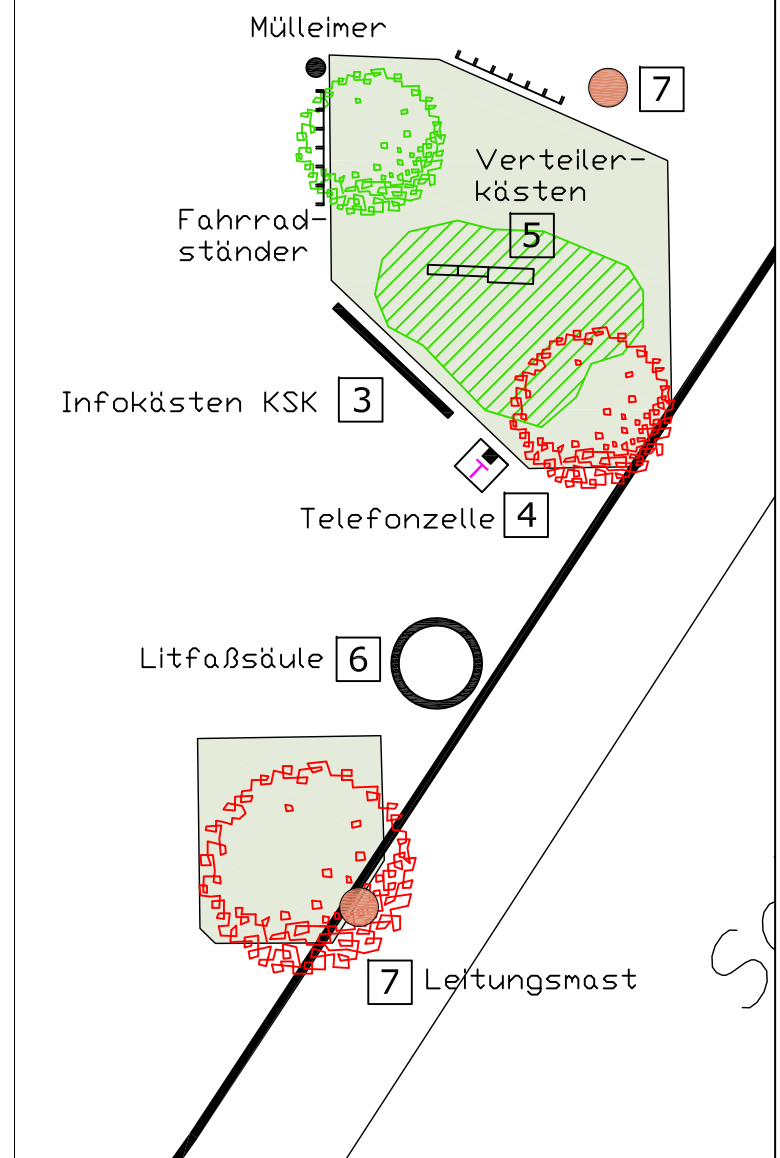

 LUDWIGSBURG

FACHBEREICH  
STADTPLANUNG  
UND VERMESSUNG

## Schillerplatz

Bestandsplan

Maßstab 1:500 | 1:200  
03.12.2010

